REGIONE PIEMONTE

Direzione Patrimonio e Tecnico

MUSEO DI SCIENZE NATURALI

Via Giolitti, 36

TORINO

Codice Immobile

285

SERVIZI DI RICOGNIZIONE DEL PATRIMONIO IMMOBILIARE E MOBILIARE DI PROPRIETA' E NELLA DISPONIBILITA' DELLA REGIONE PIEMONTE

OGGETTO DEL RILIEVO: **CG000, CE010, IE000**

oggetto:

~~Rilievo e trasferimento~~

Impianto videosorveglianza

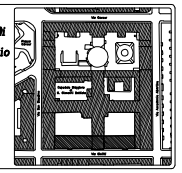

elaborato:

Pianta piano terreno

tavola:

5a/13

codice elaborato:

~~[illegible]~~

verificato: data:

validato: data:

scala: 1:100

firma timbro

elaborazione

data: ottobre 1999 aggiornamento: 5/dicembre 2003

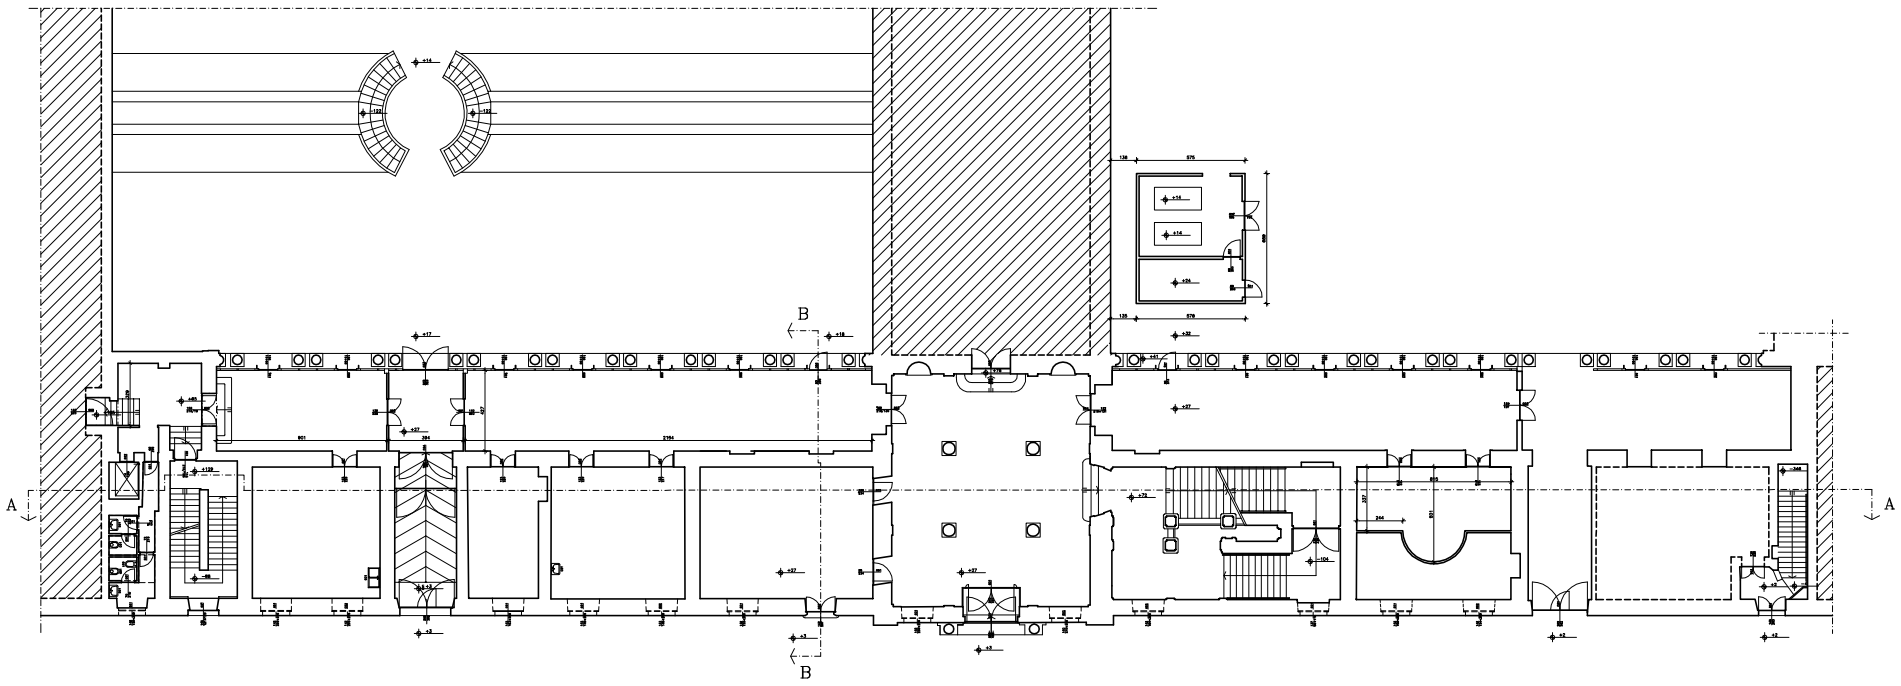

Altra proprietà

N