REGIONE PIEMONTE

Direzione Patrimonio e Tecnico

UFFICI REGIONALI

C/so Regina Margherita 153/bis

TORINO

Codice Immobile
150

SERVIZI DI RICOGNIZIONE DEL PATRIMONIO IMMOBILIARE E MOBILIARE DI PROPRIETA' E NELLA DISPONIBILITA' DELLA REGIONE PIEMONTE

commessa:
GS060, CEN198, IC106

oggetto:

~~Rilievo~~ ~~geometrico~~ ~~impianto~~ ~~distribuzione~~

impianto ~~distribuzione~~ *dio*

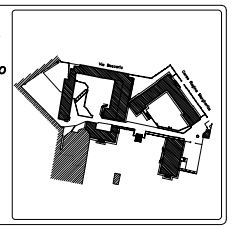

elaborato:

Pianta piano

copertura (ed.4)

tavola:
34~~a~~/50

codice elaborato:
~~RGOL07P44GO060LSUD4CNEFRLRPL004~~

verificato: data:

validato: data:

scala:
1:100

firma timbro

elaborazione

data: **settembre 1999** aggiornamento: 2/settembre 2004

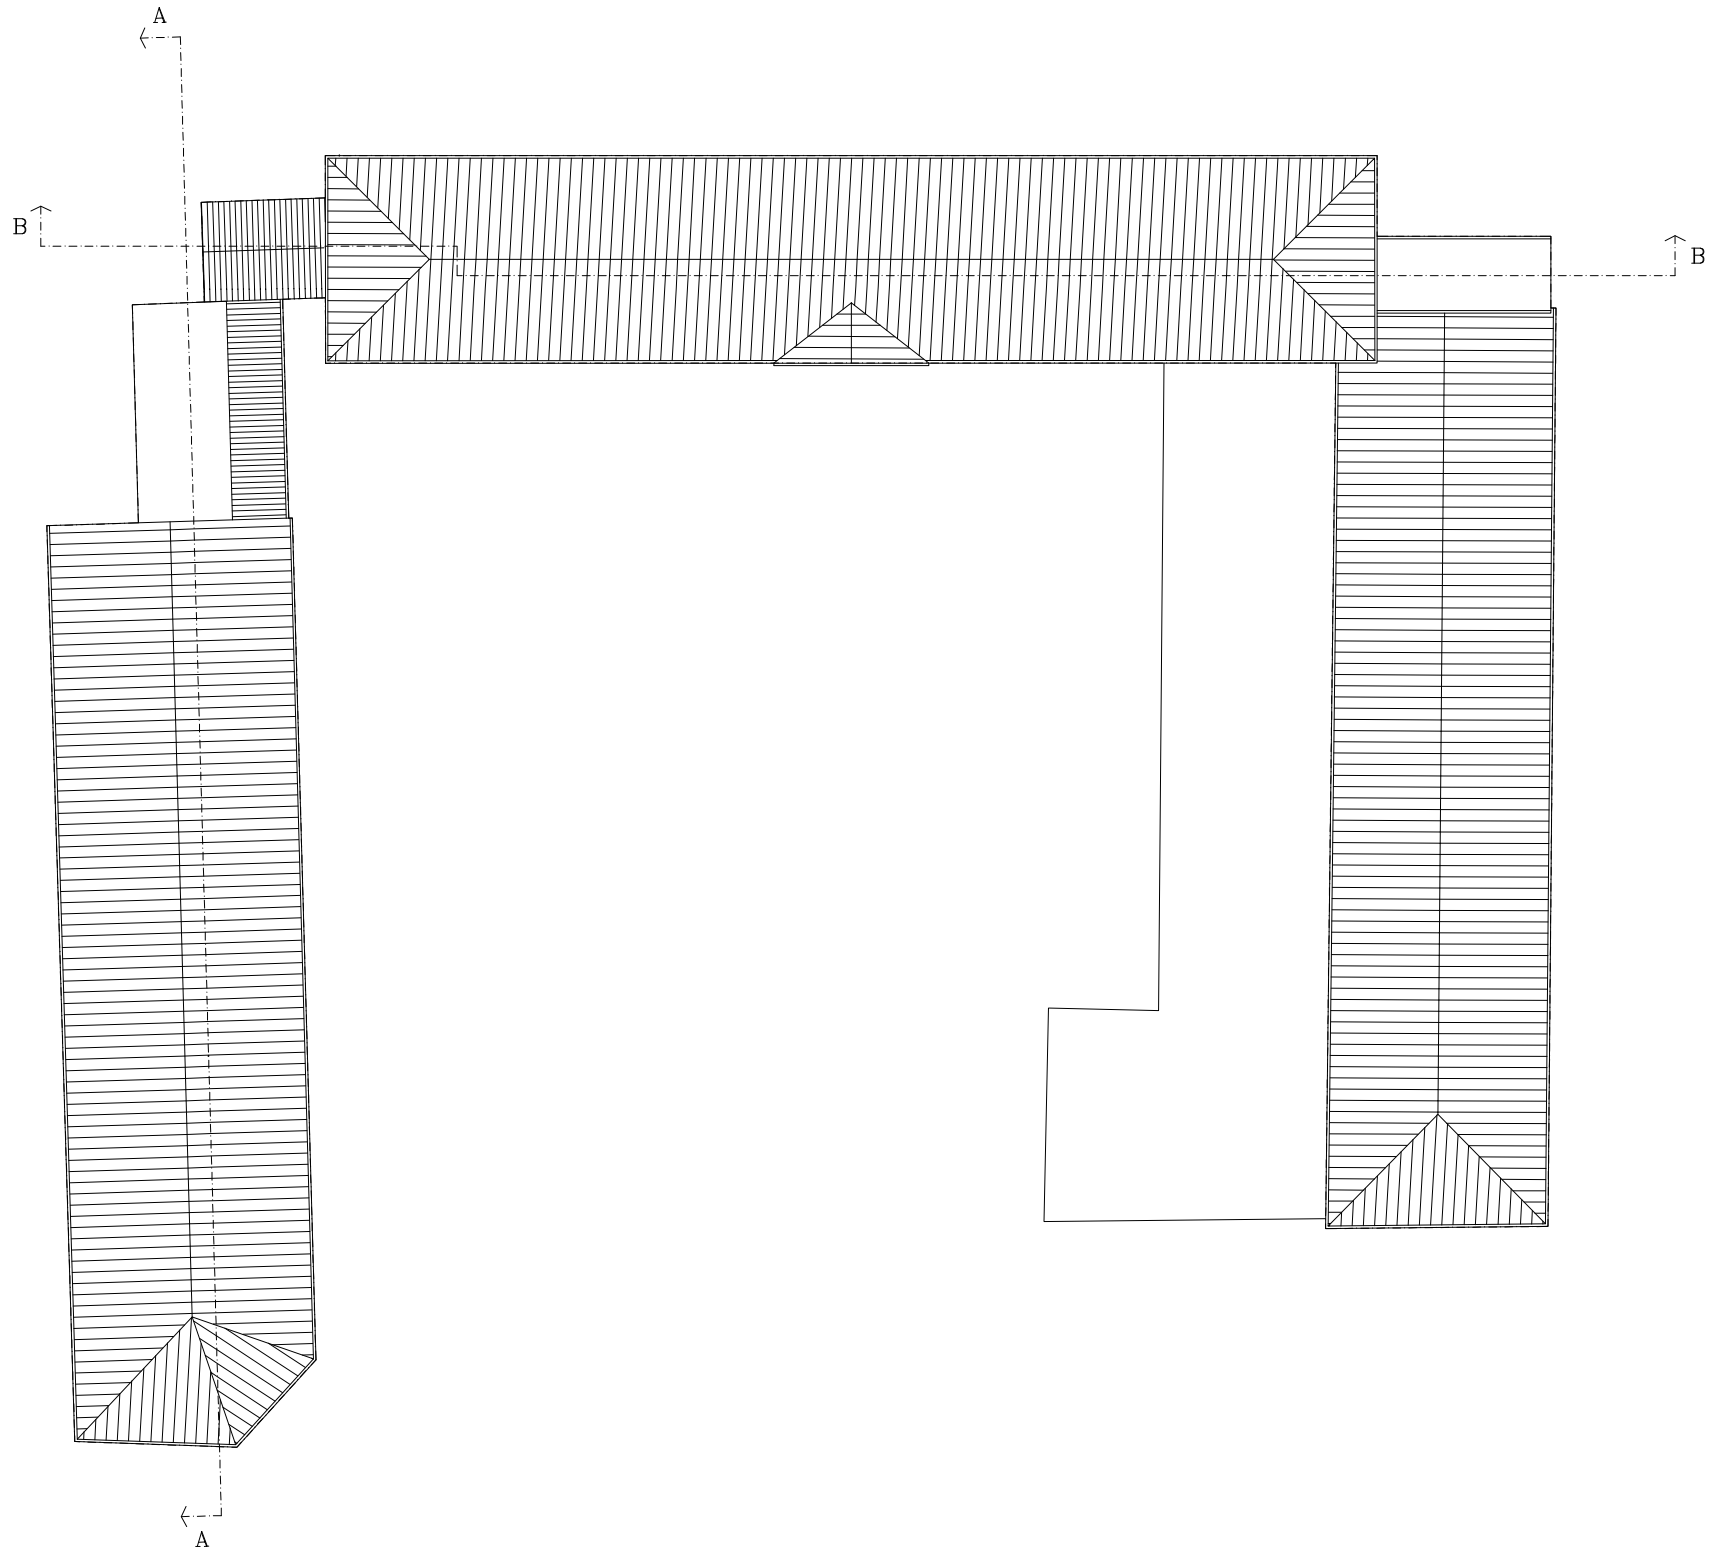

N