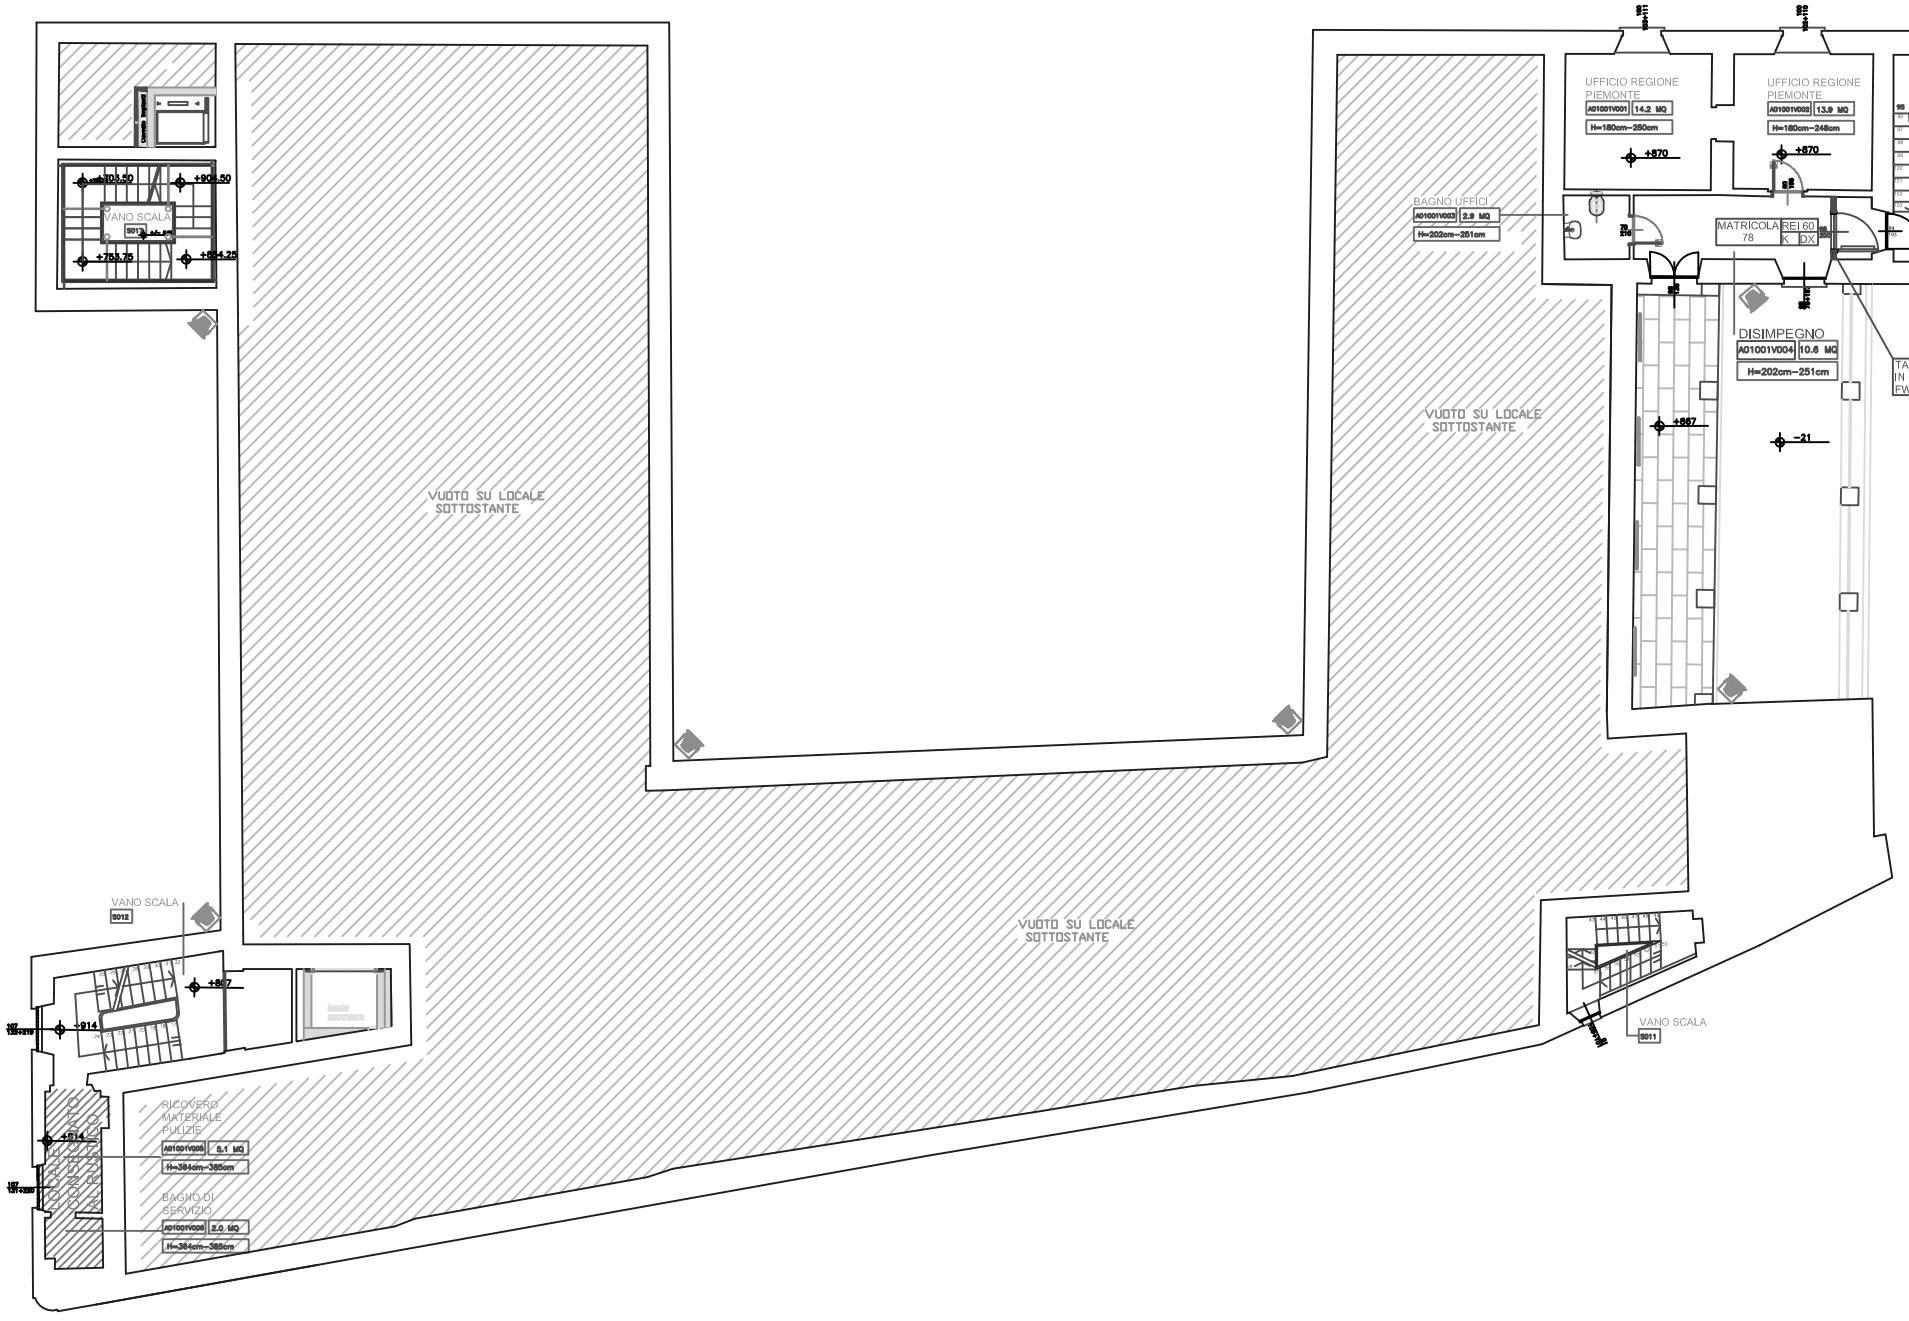

LEGENDA

	Corpo illuminante da incasso a pavimento IP 65 equipaggiato con n°12 LED. Lunghezza apparecchio 1215 mm. Grado di protezione IP 65.
	Proiettore per illuminazione da esterno equipaggiato con lampada diffondente. Grado di protezione IP 65.

AS BUILT				09-04-14	00
MODIFICA GENERALE					
REVISIONE GENERALE					
PRIMA EMISSIONE					
EMISSIONE – REVISIONI	DIS.	VERIF.	APPR.	DATA	REV.

Committente: REGIONE PIEMONTE

FIRMA PER APPROVAZIONE DA PARTE DEL CLIENTE

Oggetto: VIGNALE MONFERRATO RIQUALIFICAZIONE ED ADEGUAMENTO ALLE NORME DI SICUREZZA DELL'EDIFICIO DENOMINATO "PALAZZO CALLORI"

PIANTA PIANO 2° AMMEZZATO

SCALA	N° DI COMMESSA	N° DEL DISEGNO
1:100	329/09	PV03.L1-ARC-PA-02-001

Questo disegno e' di proprieta' di VIVIANI IMPIANTI e non puo' essere usato senza nostra autorizzazione