REGIONE PIEMONTE
Direzione Patrimonio e Tecnico

UFFICI REGIONE PIEMONTE
C.so Stati Uniti, 21
TORINO

Codice Immobile
152

SERVIZI DI RICOGNIZIONE DEL PATRIMONIO IMMOBILIARE E MOBILIARE DI PROPRIETA' E NELLA DISPONIBILITA' DELLA REGIONE PIEMONTE

commessa: GS080

oggetto:
~~Rilievo stato di fatto~~
Impianto ~~di rilevazione~~ incendio

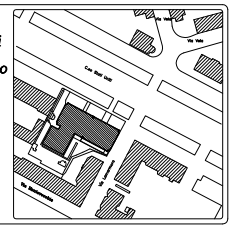

elaborato:
Pianta piano primo interrato

tavola: 5~~B~~/22

codice elaborato: ~~R00107050300200IU01B01PRIRPL005~~

verificato: data:
validato: data:

scala: 1:100

firma timbro

elaborazione: INGEGNERIA

data: maggio 1999 aggiornamento:

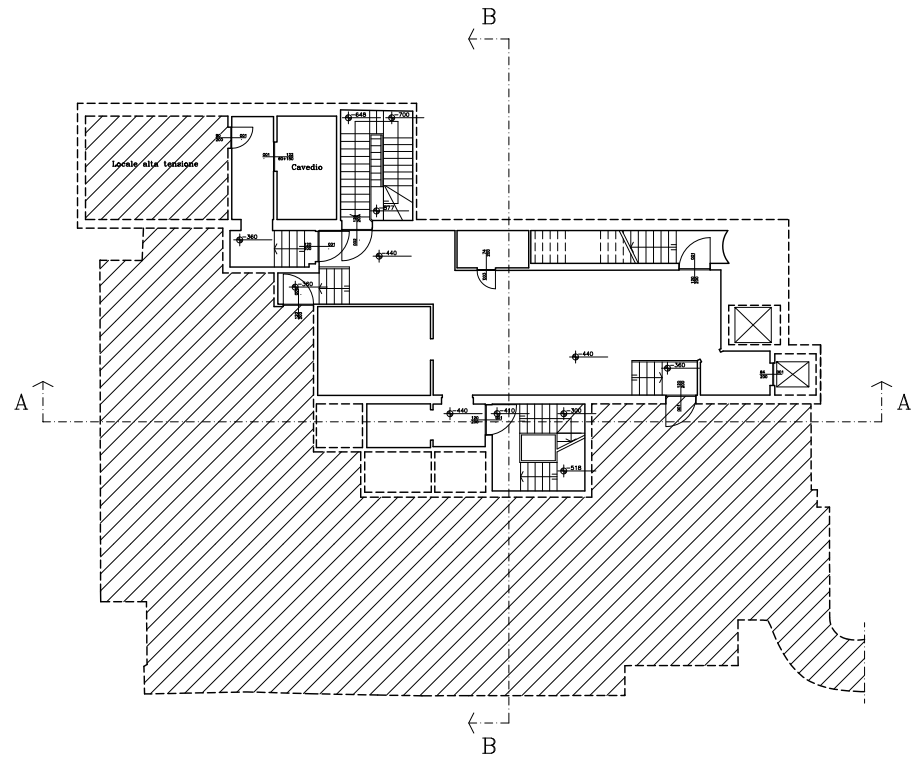

Altra proprietà

N