REGIONE PIEMONTE

Direzione Patrimonio e Tecnico

UFFICI REGIONALI

Via Meucci, 5

DRUENTO (TO)

Codice Immobile

RP 512

SERVIZI DI RICOGNIZIONE DEL PATRIMONIO IMMOBILIARE E MOBILIARE DI PROPRIETA' E NELLA DISPONIBILITA' DELLA REGIONE PIEMONTE

commessa: GS060, CEN196, IG106

oggetto:

~~Rilievo~~ ~~impianto~~ ~~elettrico~~ di impianto ~~elettrico~~ ~~esistente~~ dio

elaborato:

Pianta

piano terreno

tavola: 2B/3

codice elaborato: EDI0109000010005EDLPDG-PRLRPL003

verificato: data:

validato: data:

scala: 1:100

firma timbro

elaborazione
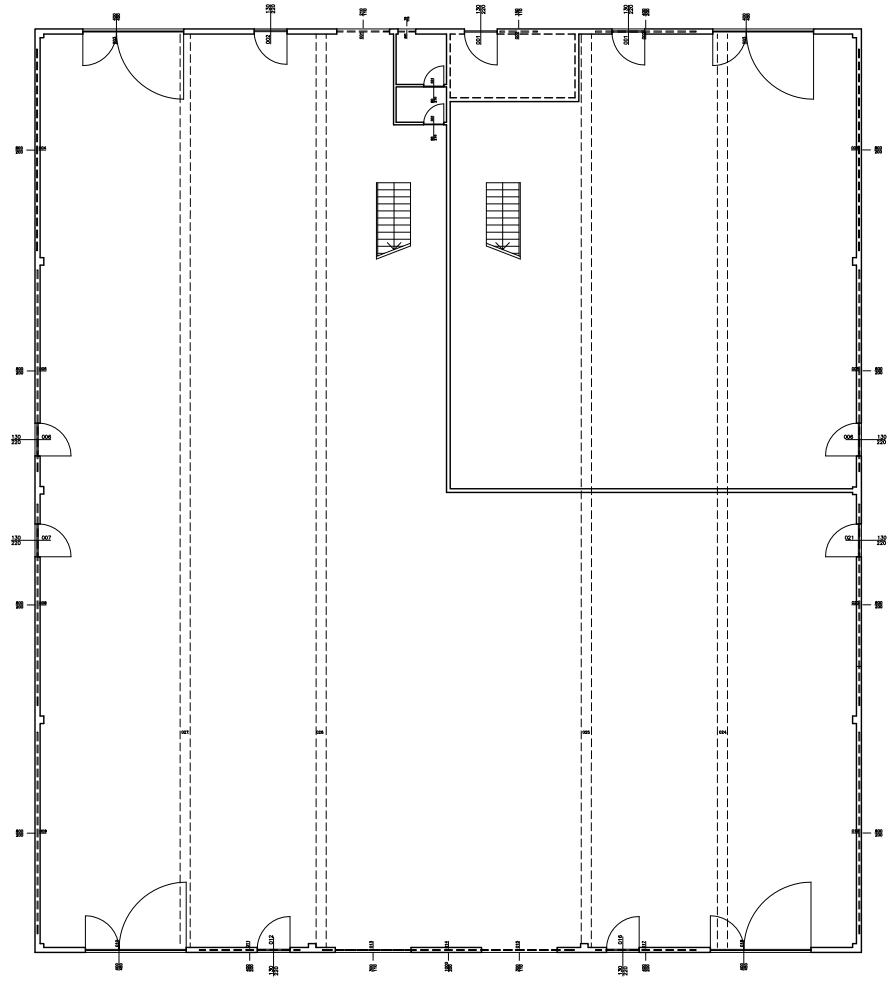
data: ottobre 2006 aggiornamento: 00