REGIONE PIEMONTE

Direzione Patrimonio e Tecnico

UFFICI REGIONALI

Via Principe Amedeo, 17

TORINO

Codice Immobile
172

SERVIZI DI RICOGNIZIONE DEL PATRIMONIO IMMOBILIARE E MOBILIARE DI PROPRIETA' E NELLA DISPONIBILITA' DELLA REGIONE PIEMONTE

commessa: GS080, CEN196, IG106

oggetto:

~~Rilievo e progetto di~~

impianto ~~di condizionamento~~

elaborato:

Pianta piano quarto

tavola: 8a/16

codice elaborato: ~~RDGLST04S08G087V00LP04PIER.DGN~~

verificato: data:

validato: data:

scala: 1:100

firma timbro

elaborazione

data: agosto 1999 aggiornamento: 2/maggio 2004

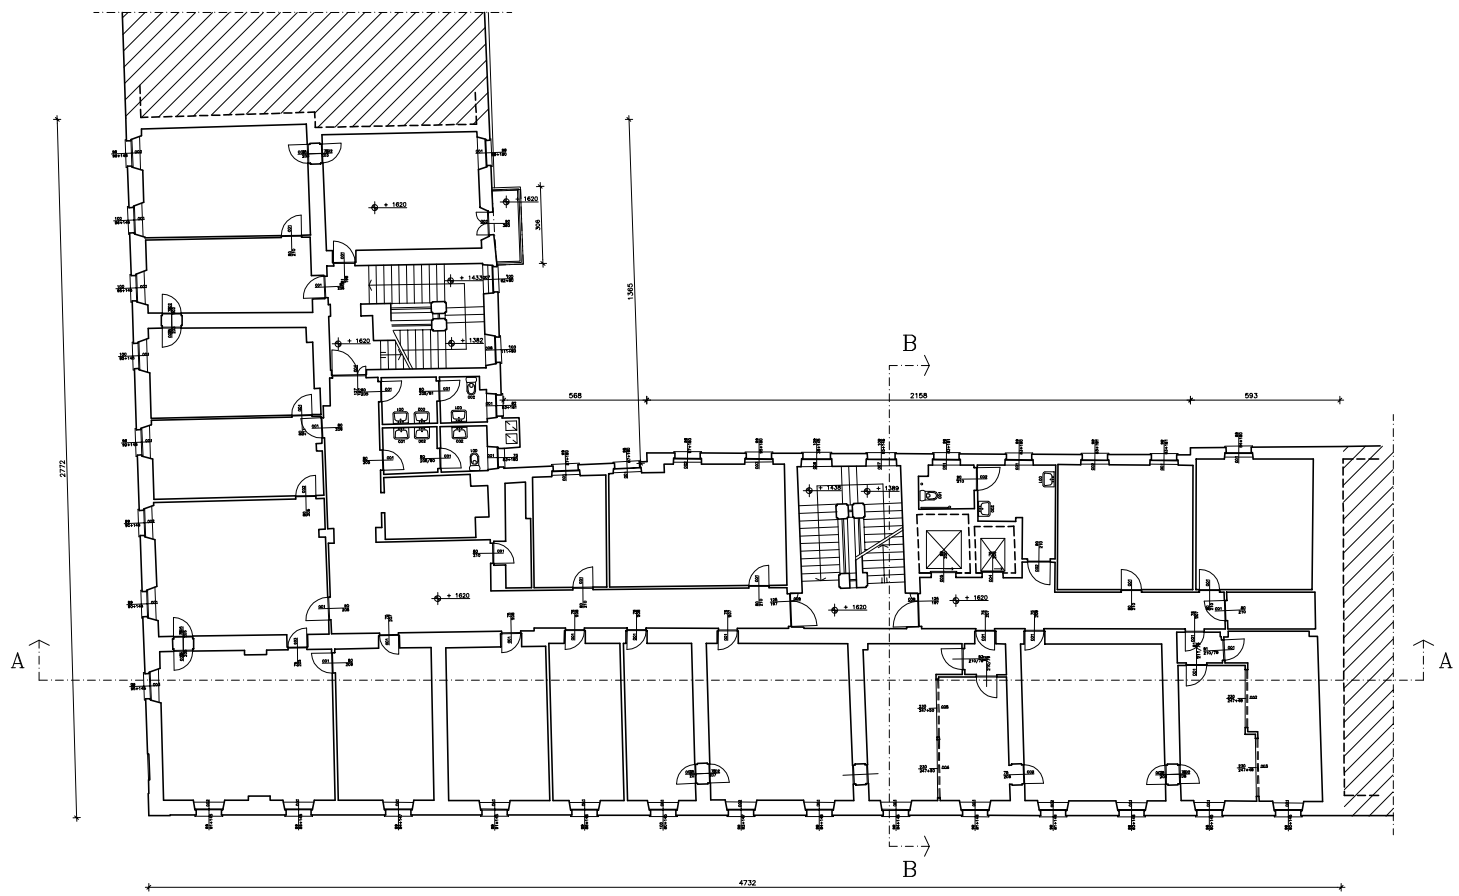
B
A
A
B
568
2158
593
1365
2775
4732
+ 1620
+ 1630
+ 1620
+ 1620
+ 1620