REGIONE PIEMONTE

Direzione Patrimonio e Tecnico

UFFICI REGIONALI

Via Magenta, 12

TORINO

Codice Immobile

166

SERVIZI DI RICOGNIZIONE DEL PATRIMONIO IMMOBILIARE E MOBILIARE DI PROPRIETA' E NELLA DISPONIBILTA' DELLA REGIONE PIEMONTE

commessa:

CS080, CEN196, IG106

oggetto:

~~Rilievo tecnologico~~ di impianti ~~elettrici~~ edilizia

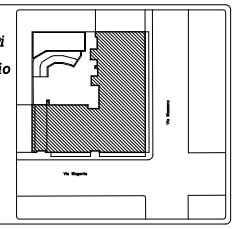

elaborato:

Pianta piano terzo

tavola:

8d/18

codice elaborato:

RCOLBT02G4SCOLSUDIPOSFRLRPLC08

verificato: data:

validato: data:

scala:

1:100

firma timbro

elaborazione

data: luglio 1999 aggiornamento: 2/giugno 2004

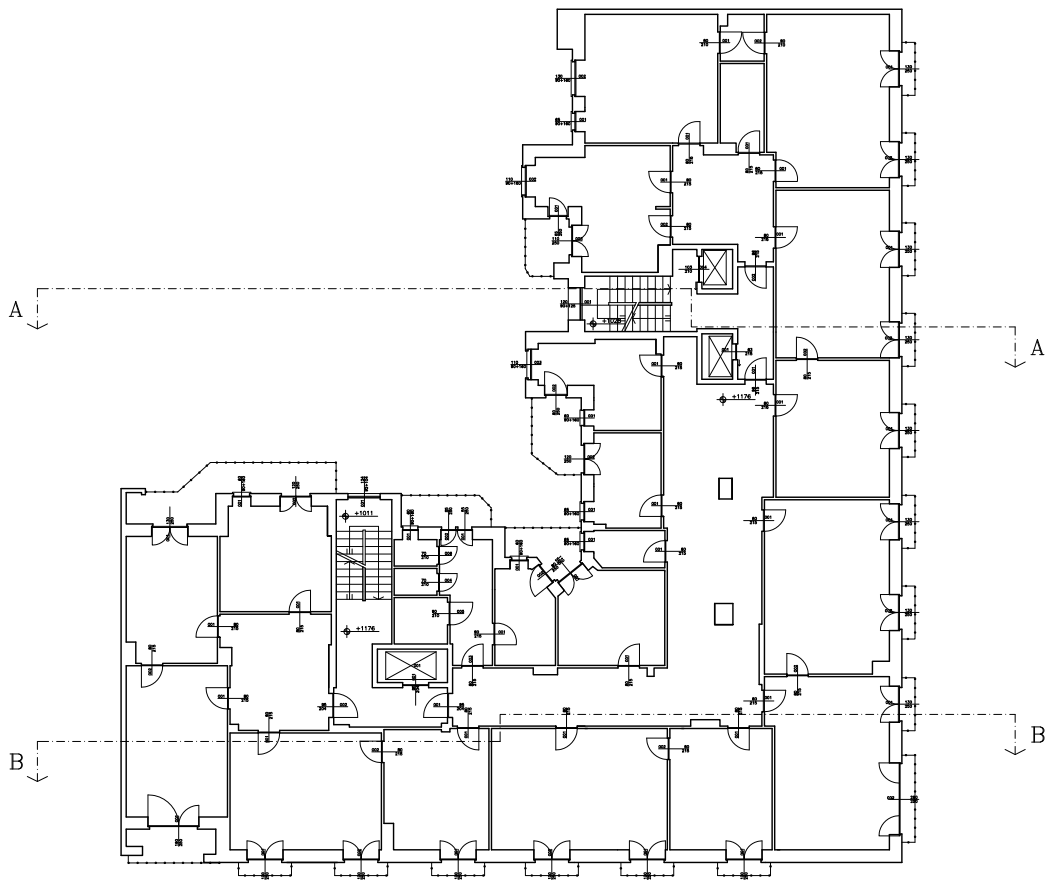

N