REGIONE PIEMONTE

Direzione Patrimonio e Tecnico

UFFICI REGIONALI

C.so Regina Margherita, 153/bis

TORINO

Codice Immobile

150

SERVIZI DI RICOGNIZIONE DEL PATRIMONIO IMMOBILIARE E MOBILIARE DI PROPRIETA' E NELLA DISPONIBILITA' DELLA REGIONE PIEMONTE

commessa:

GS060, CEN196, KI106

oggetto:

~~RILIEVO GEOMETRICO~~ di impianto ~~abitativo~~ dio

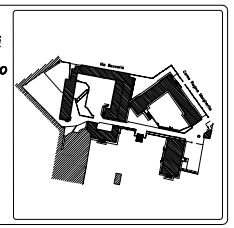

elaborato:

Pianta piano interrato (ed.4)

tavola:

30bis/50

codice elaborato:

~~RGOL0784430081SSUO-CRIEPIL01.EPLA00~~

verificato: data:

validato: data:

scala:

1:100

firma timbro

elaborazione
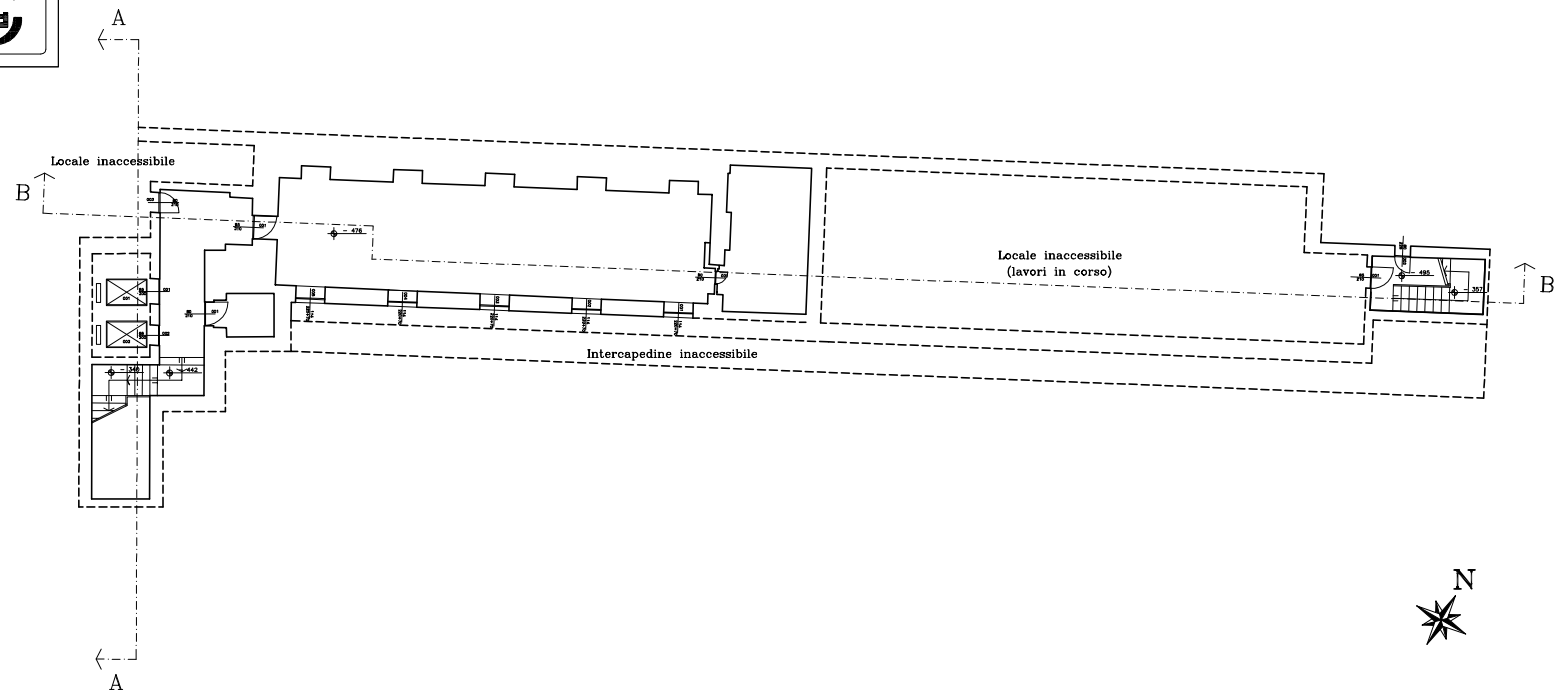
data: **settembre 1999** aggiornamento: 2/settembre 2004