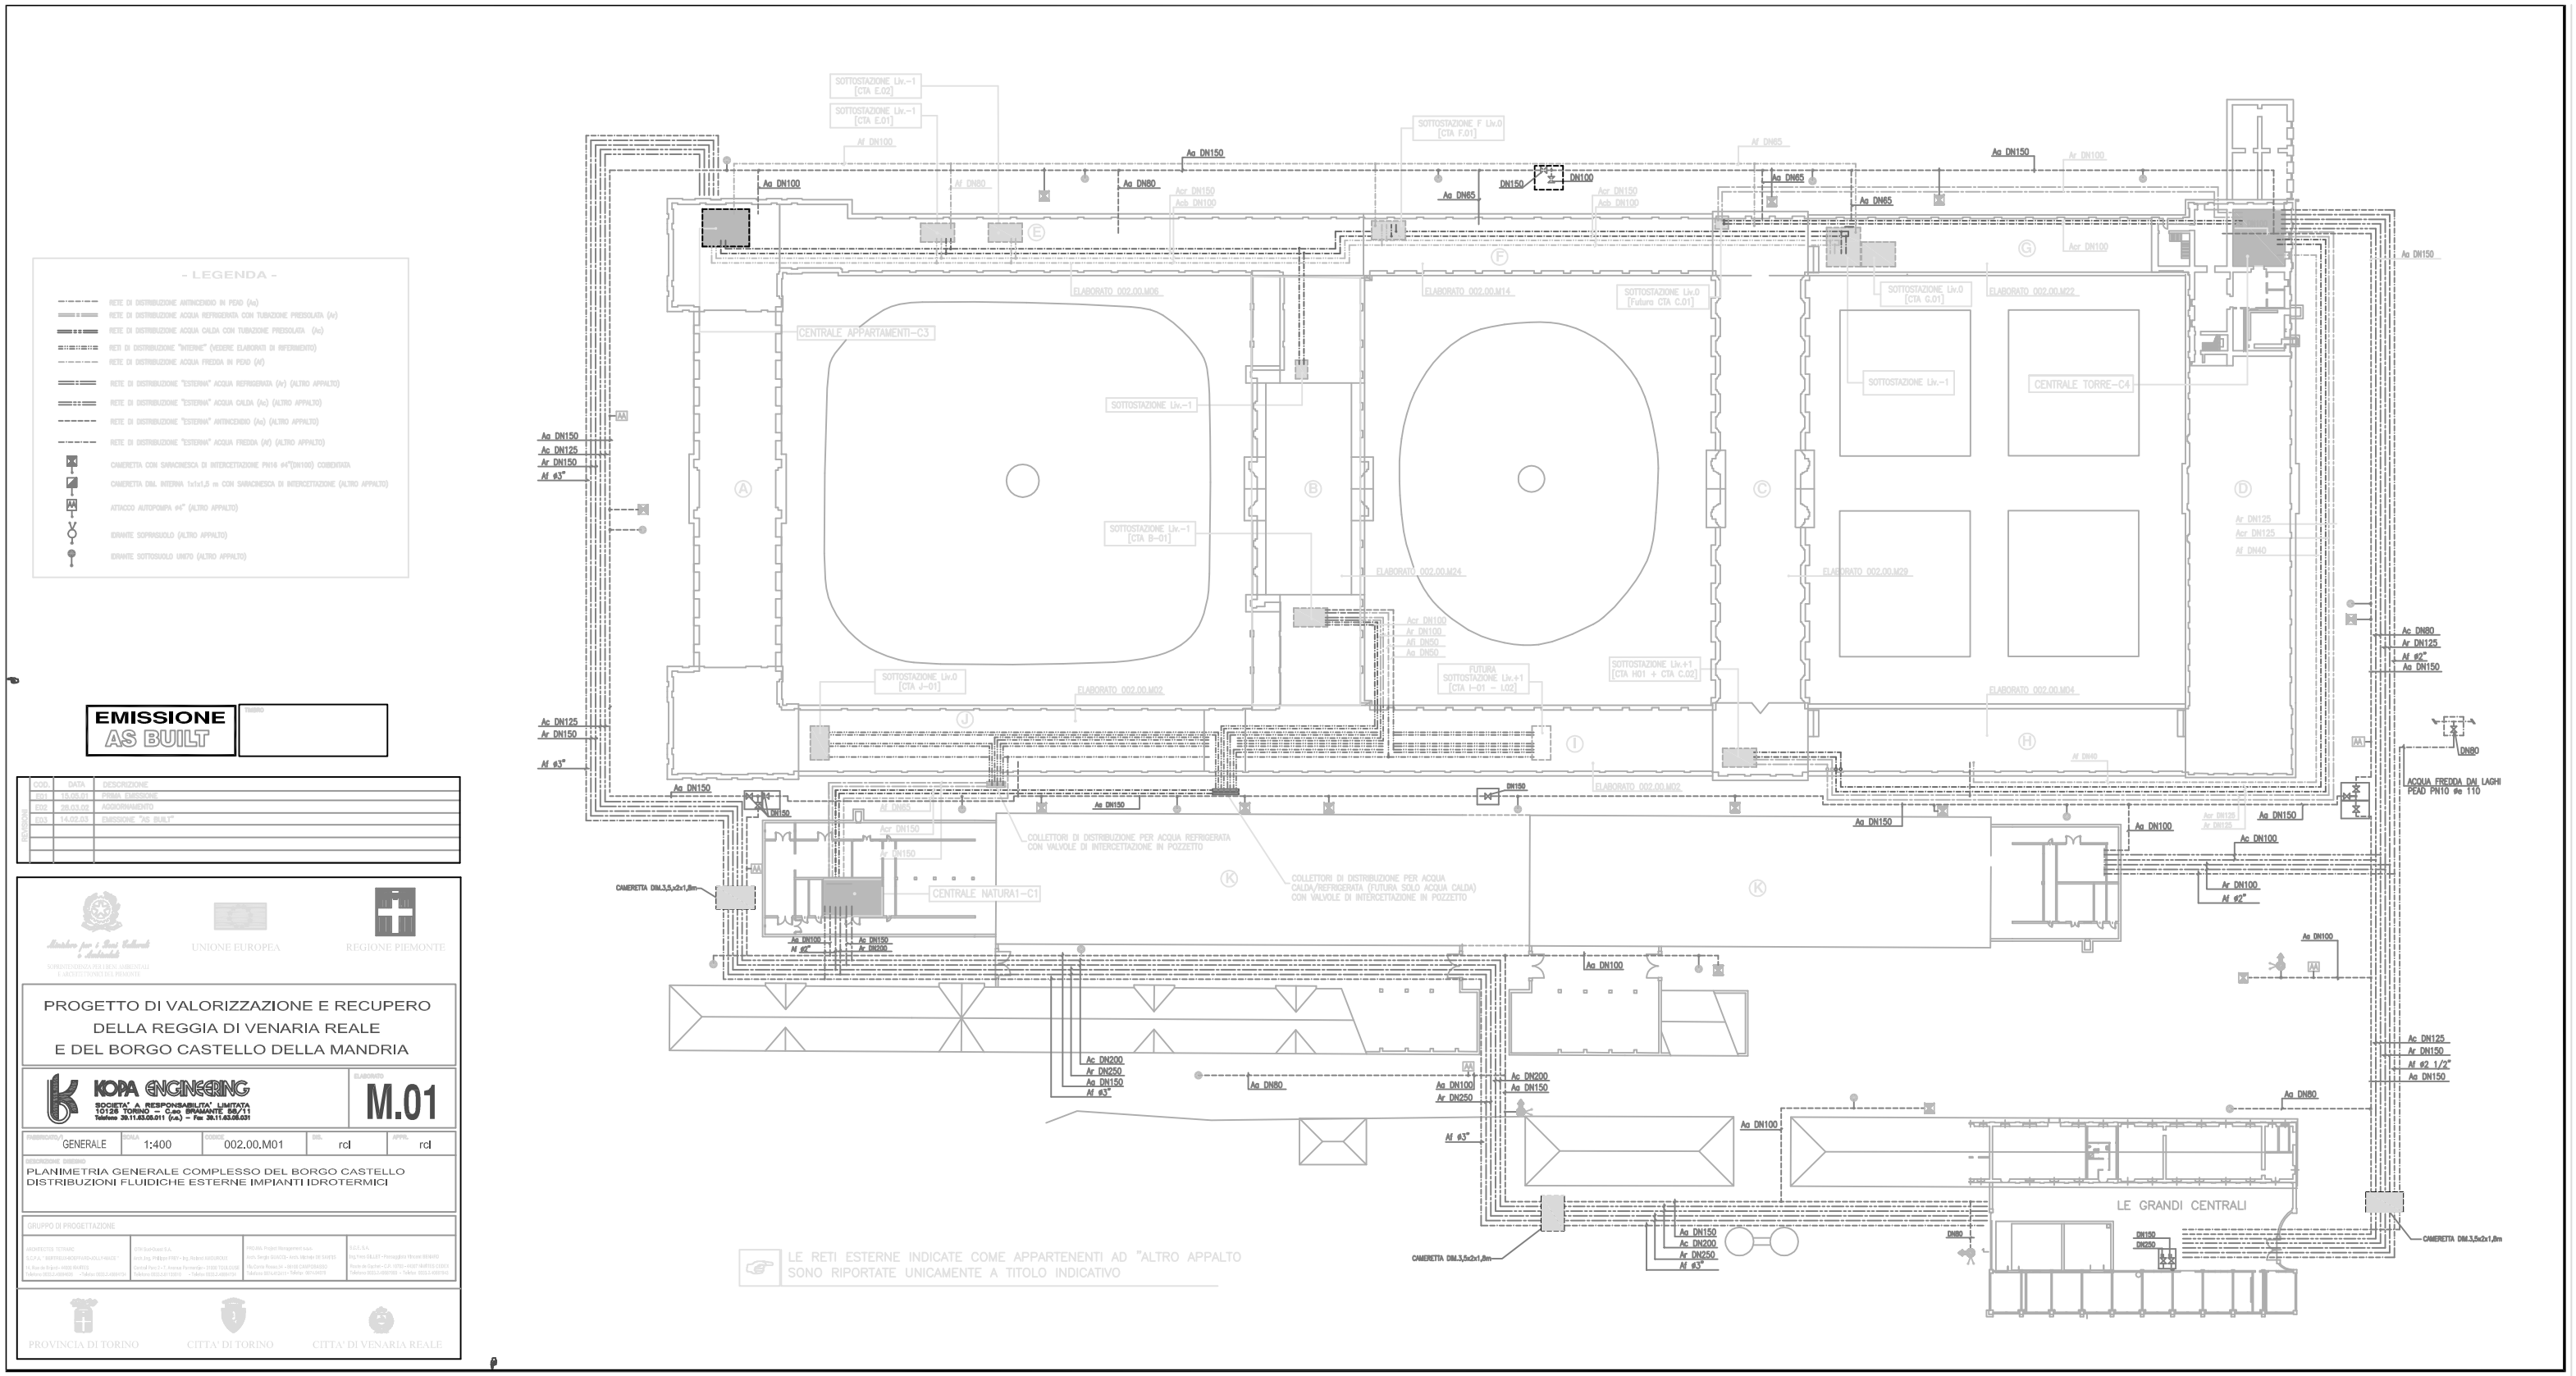

EMISSIONE
AS BUILT

TAVOLO

VISTO	DATA	DESCRIZIONE
EM1	15.05.01	PRIMA EMISSIONE
EM2	28.03.02	AGGIORNAMENTO
EM3	14.02.03	EMISSIONE "AS BUILT"

Ministero per i Beni Culturali e Ambientali — SOPRINTENDENZA PER I BENI AMBIENTALI E ARCHITETTONICI DEL PIEMONTE
UNIONE EUROPEA
REGIONE PIEMONTE

PROGETTO DI VALORIZZAZIONE E RECUPERO DELLA REGGIA DI VENARIA REALE E DEL BORGO CASTELLO DELLA MANDRIA

KOPA ENGINEERING
SOCIETA' A RESPONSABILITA' LIMITATA
Telefono 39.11.03.05.011 (r.a.) – Fax 39.11.03.05.031

ELABORATO **M.01**

RAGGRUPPAMENTO	SCALA	CODICE	DIS.	VERIF.
GENERALE	1:400	002.00.M01	rcl	rcl

DESCRIZIONE DISEGNO
PLANIMETRIA GENERALE COMPLESSO DEL BORGO CASTELLO
DISTRIBUZIONI FLUIDICHE ESTERNE IMPIANTI IDROTERMICI

GRUPPO DI PROGETTAZIONE

ARCHITETTO TITOLARE
S.C.P.A. "BERTINOBOERTI-MOLLINO"
V.Pier de Crescenzi 1 - 10126 Torino
Telefono 0011-6699050 – Telefax 0011-6699700

CBM Bertinotti S.A.
Arch. Ing. Filippo PIRET - Arch. Roberto MOLINO
Strada Pecetto 7-17 - Moncalieri (Torino)
Telefono 0011-6413855 – Telefax 0011-6408704

PROGIN Project Management s.a.s.
Arch. Sergio BIANCO - Arch. Michele DE SANTIS
Via Cavour Nuova 46 - 10022 CARMAGNOLA
Telefono 0011-9721300 – Telefax 0011-9721302

ECO S.A.
Ing.Yves GILLIET - Pomaretto (Torino)
Via de Gasperi, n.24 - 10060 - Telefono 0121-375000

PROVINCIA DI TORINO
CITTA' DI TORINO
CITTA' DI VENARIA REALE