REGIONE PIEMONTE

Direzione Patrimonio e Tecnico

UFFICI REGIONALI

Via Viotti, 8

TORINO

Codice Immobile

485

SERVIZI DI RICOGNIZIONE DEL PATRIMONIO IMMOBILIARE E MOBILIARE DI PROPRIETA' E NELLA DISPONIBILITA' DELLA REGIONE PIEMONTE

commessa: GS080, CEN196, IG106

oggetto:

~~Rilievo e progetto di~~

impianto ~~di climatizzazione~~

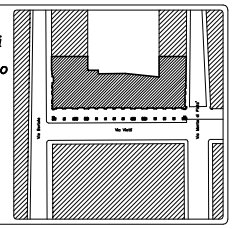

elaborato:

Pianta piano terreno

tavola: 6~~B~~/20

codice elaborato: ~~RDLETG01GS080GC00LP00FR01PL00~~

verificato: data:

validato: data:

scala: 1:100

firma timbro

elaborazione

data: **settembre 2000** aggiornamento: 3/novembre 2003

Altra proprietà

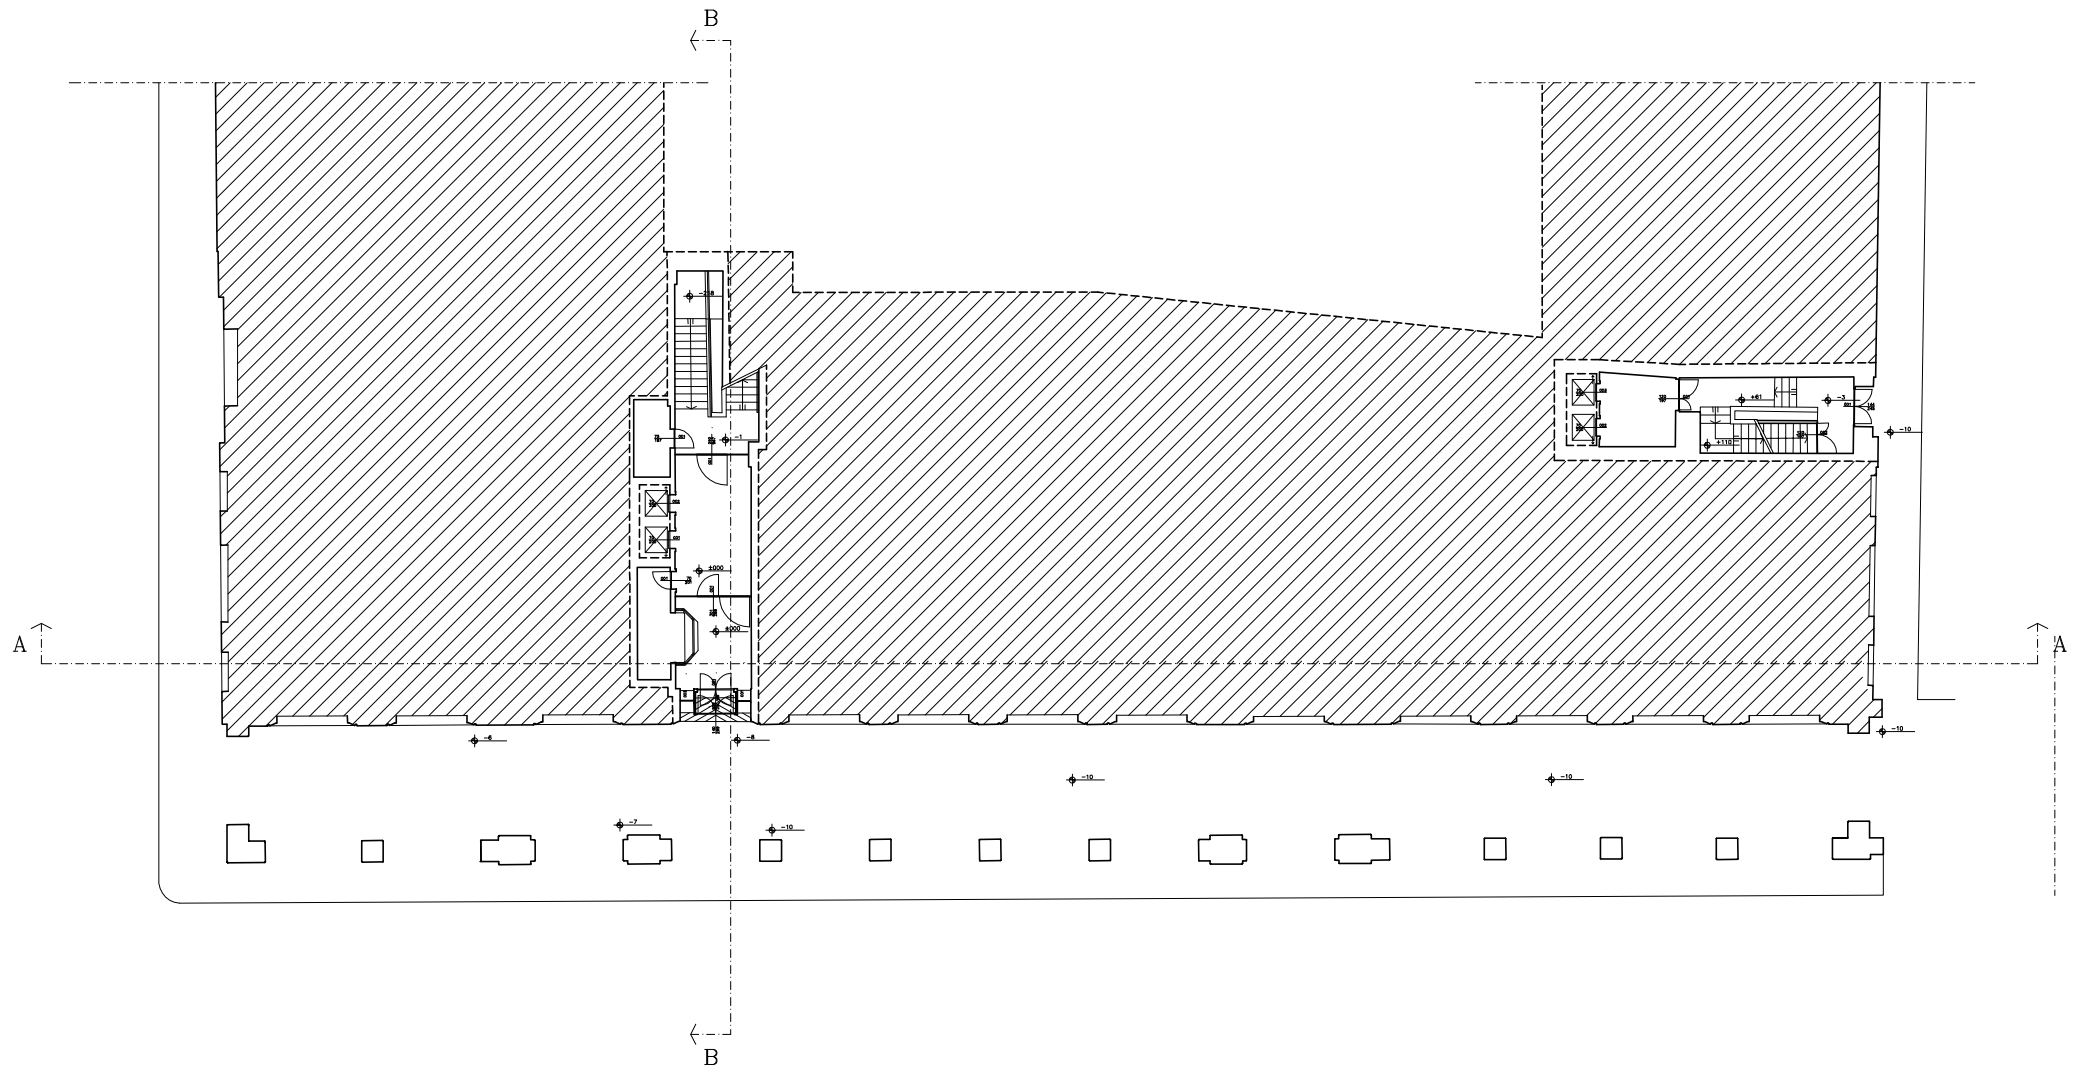
B
A
A
B
