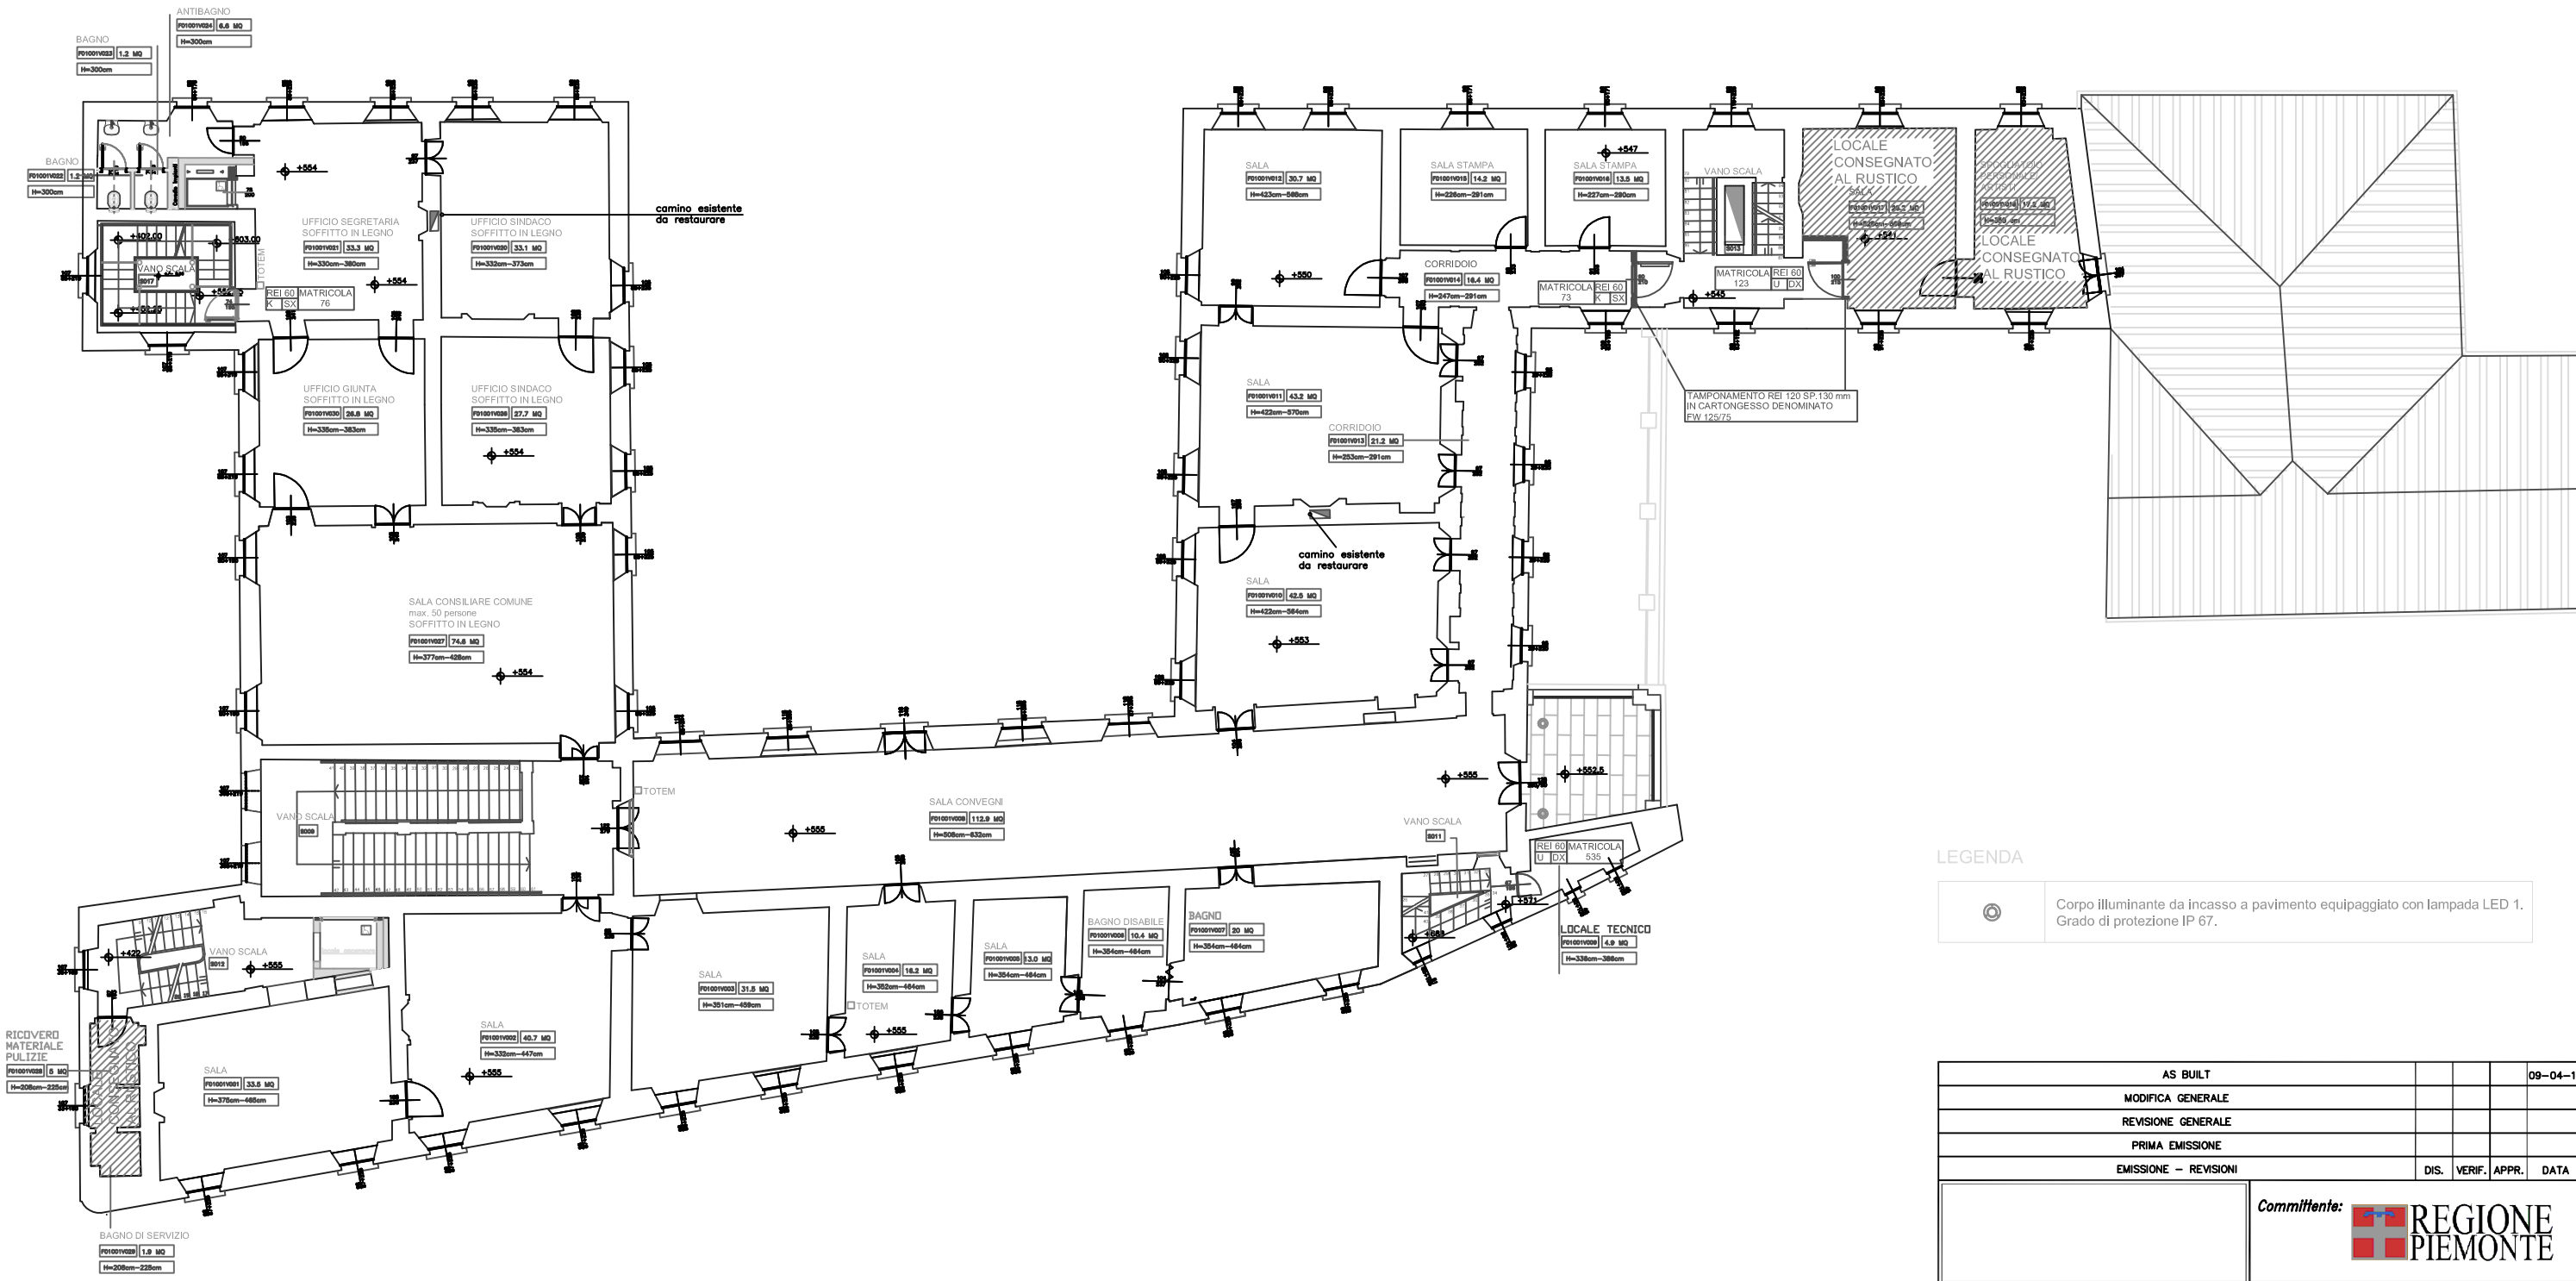

LEGENDA

◎	Corpo illuminante da incasso a pavimento equipaggiato con lampada LED 1. Grado di protezione IP 67.

AS BUILT				09–04–14	00
MODIFICA GENERALE					
REVISIONE GENERALE					
PRIMA EMISSIONE					
EMISSIONE – REVISIONI	DIS.	VERIF.	APPR.	DATA	REV.

Committente: REGIONE PIEMONTE

FIRMA PER APPROVAZIONE DA PARTE DEL CLIENTE

Oggetto: VIGNALE MONFERRATO RIQUALIFICAZIONE ED ADEGUAMENTO ALLE NORME DI SICUREZZA DELL'EDIFICIO DENOMINATO "PALAZZO CALLORI"

PIANTA PIANO 1°

Questo disegno e' di proprieta' di VIVIANI IMPIANTI e non puo' essere usato senza nostra autorizzazione

SCALA	N° DI COMMESSA	N° DEL DISEGNO
1:100	329/09	PV03.L1–ARC–P1–001